



## Nyugati Homlokzat

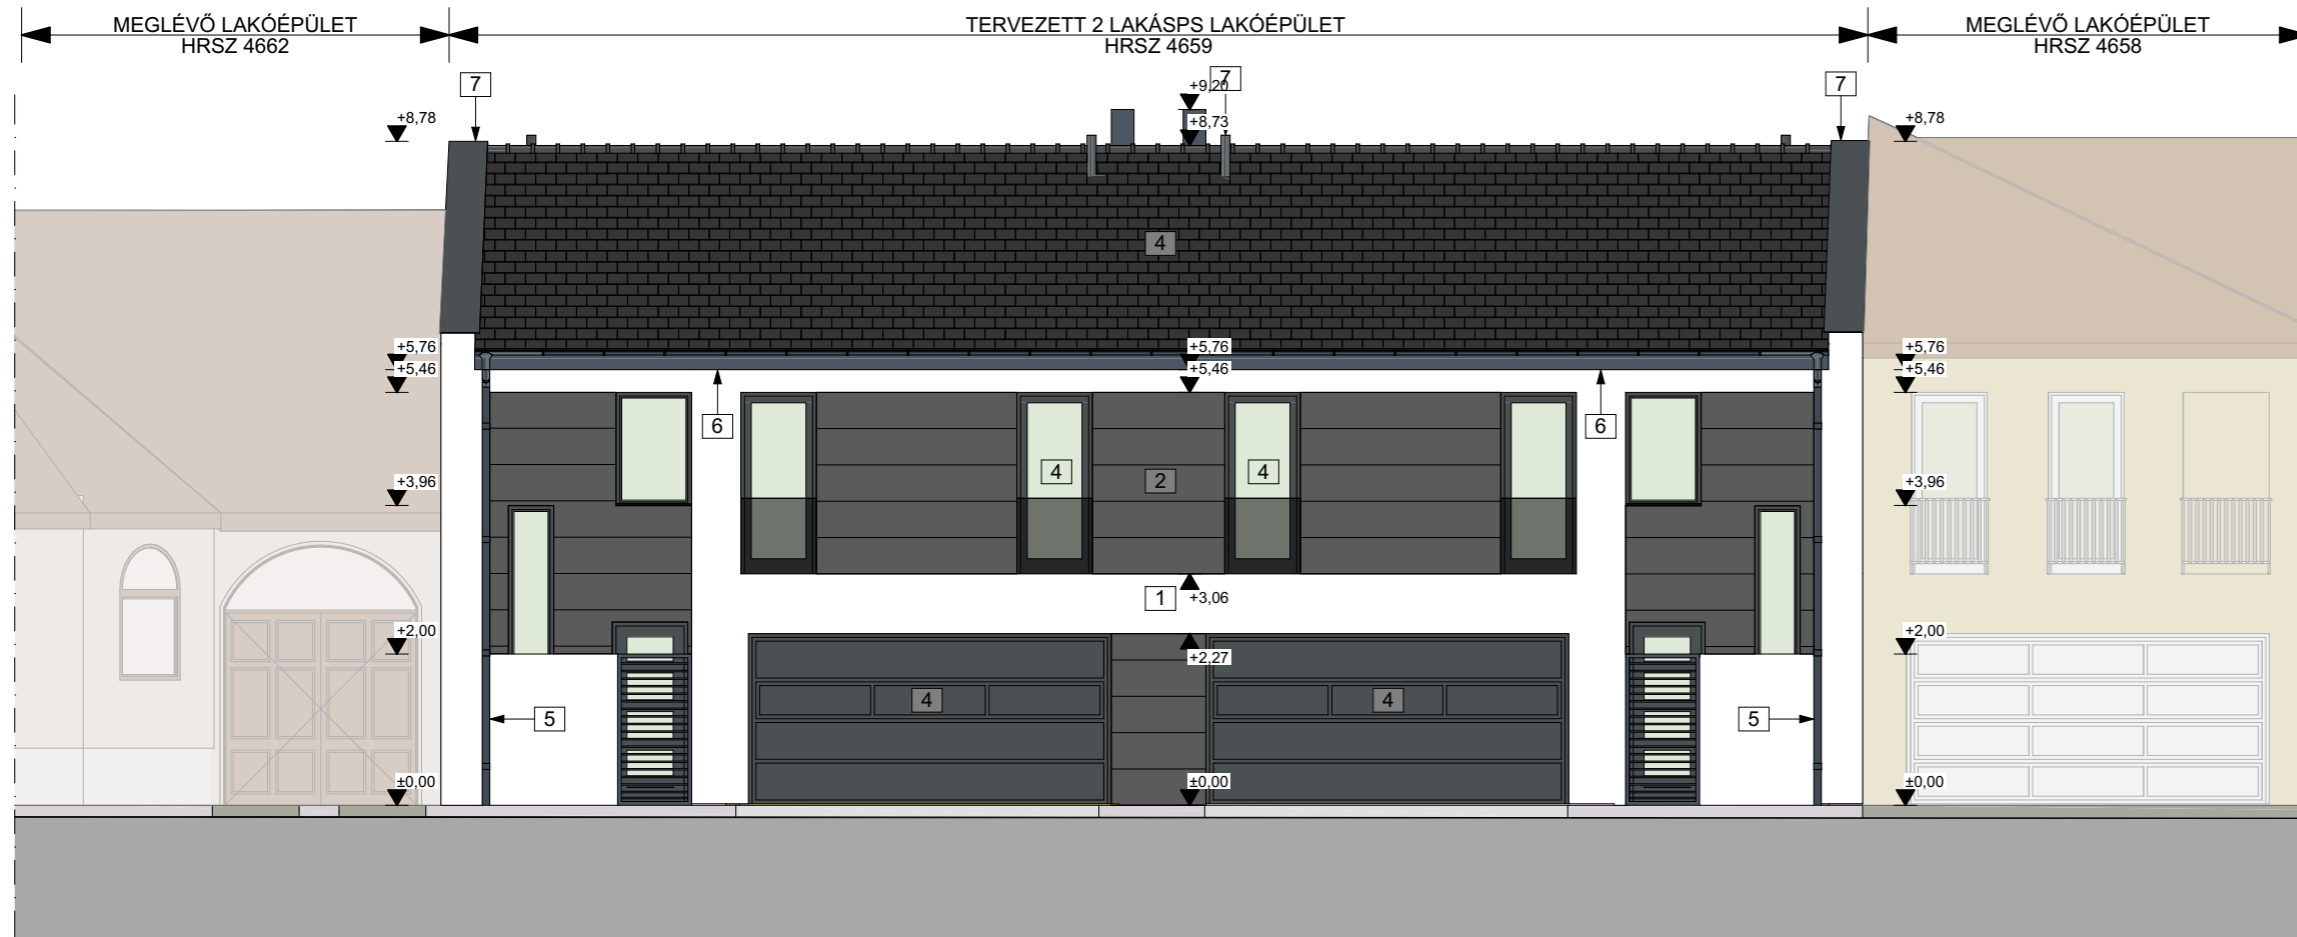

### Homlokzati felületképzések:

1. Homlokzati nemesvakolat - fehér színben (RAL 9010)
2. Homlokzati nemesvakolat - antracitszürke színben (RAL 7016)
3. Cserép fedés - antracitszürke színben (RAL 7016)
4. Műanyag nyílászárók - antracitszürke színben (RAL 7016)
5. Ereszcsatorna - antracitszürke színben (RAL 7016)
6. Fa lambéria - antracitszürke színben (RAL 7016)
7. "PREFA" lemezfedés - antracitszürke színben (RAL 7016)

## Keleti Homlokzat

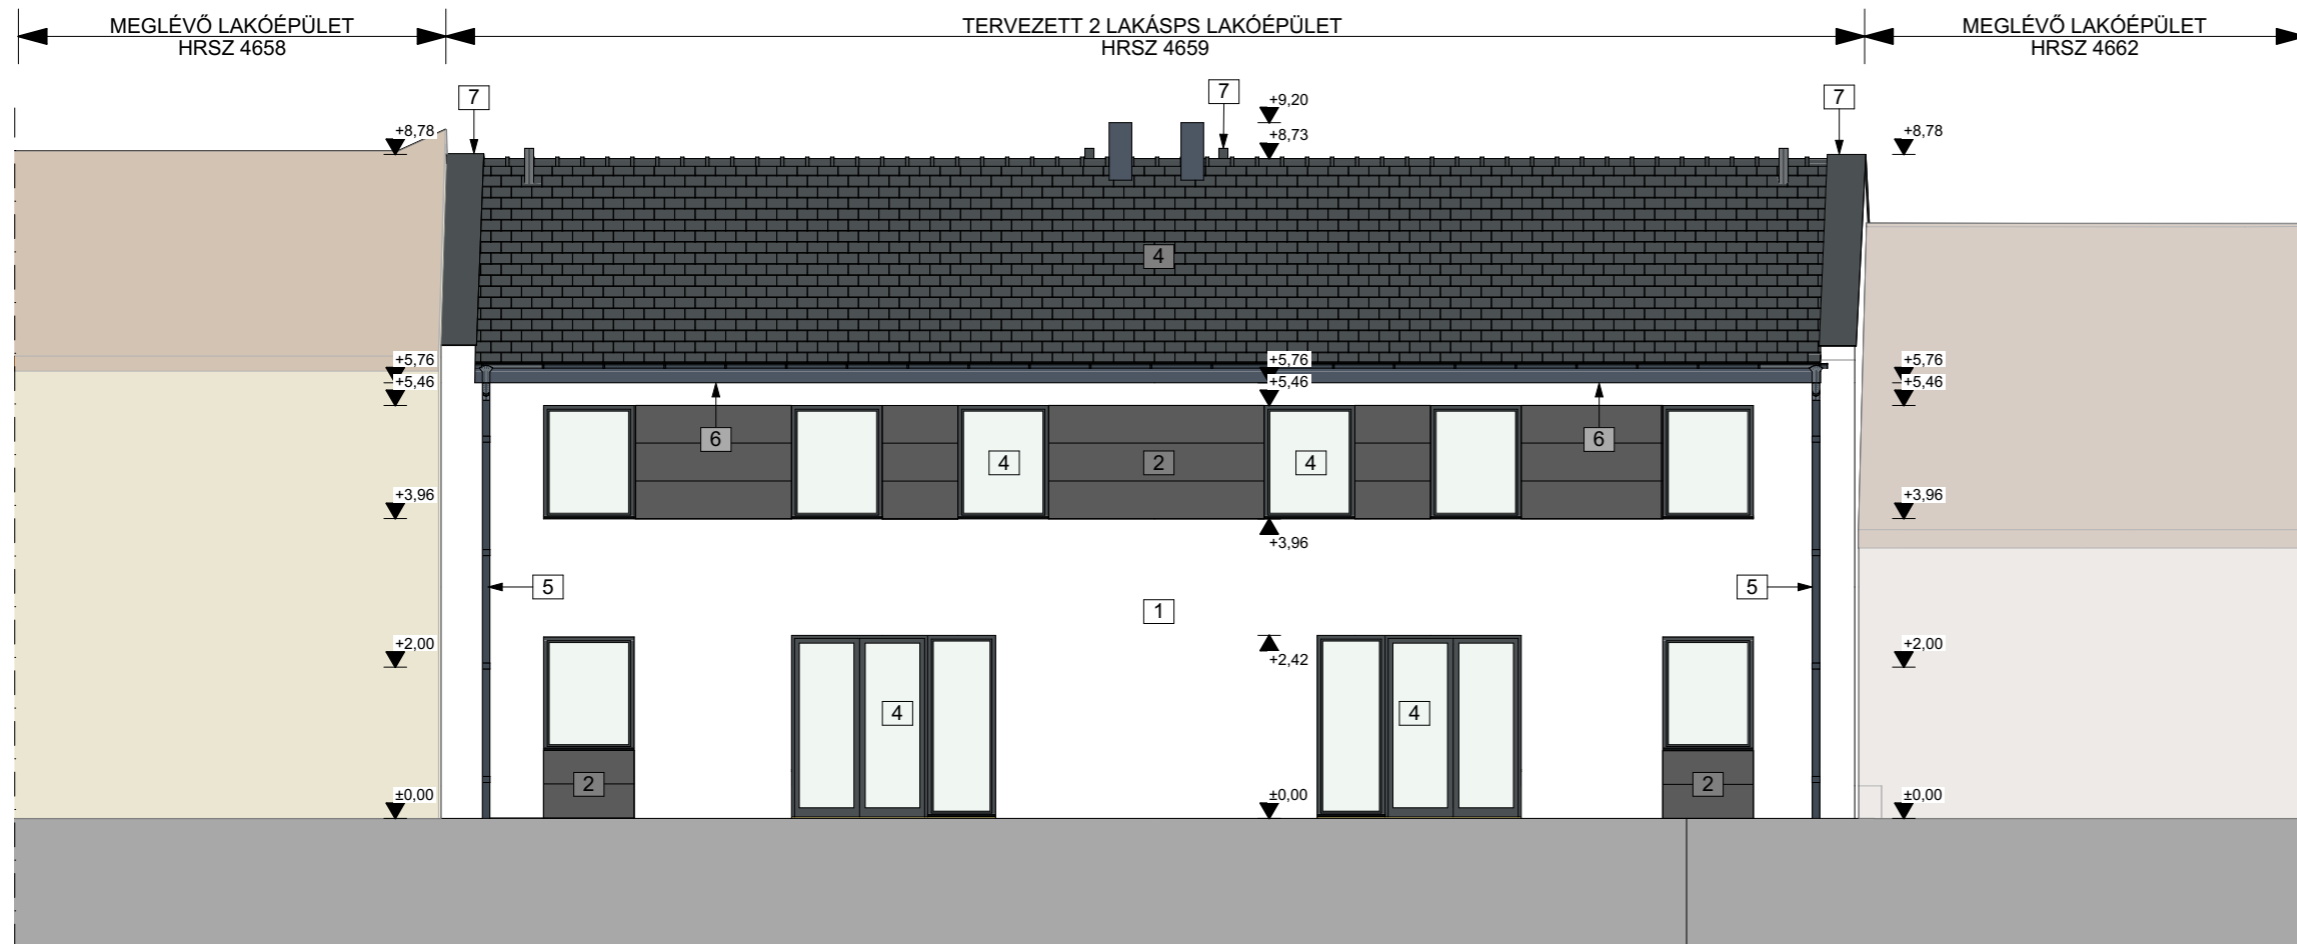

**2 lakásos lakóépület  
megvalósulási terv**  
Nyíregyháza  
Róka zug  
hrs.: 4659

**Homlokzatok I.**

**E-5**

**Tervező:**  
TUDLIK TERV BT.  
Tudlik István (É/1 15-0120)  
4481 Nyíregyháza  
Muskotály út 46.

**Építető:**  
TEN-INVEST Kft  
4400 Nyíregyháza  
Kéz utca 43.

M = 1:100

2022. november