



Északi Homlokzat (részben takart)

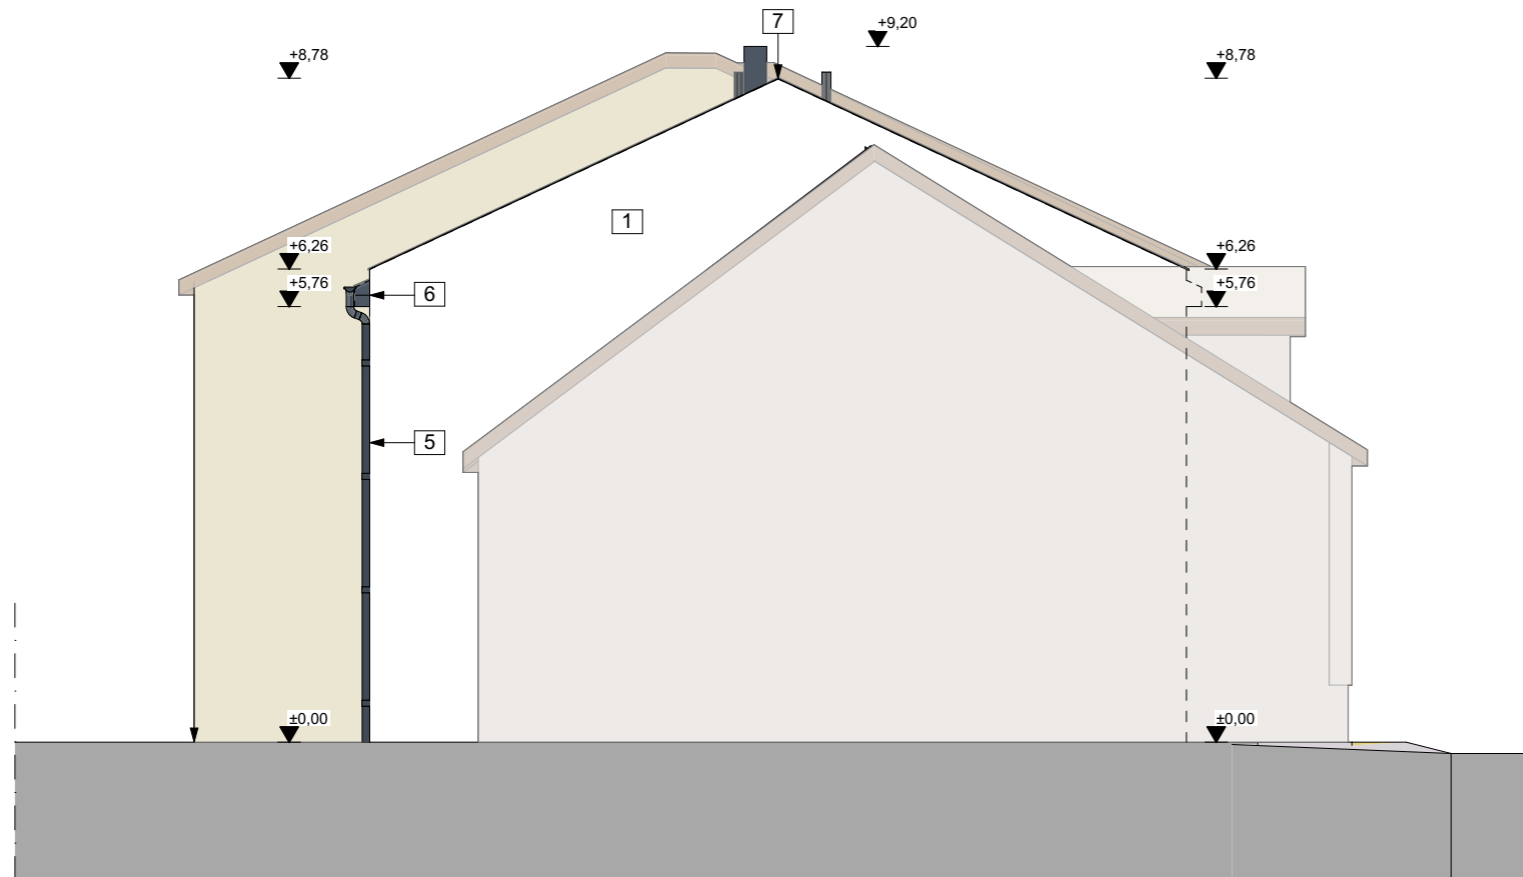

Déli Homlokzat (takart)

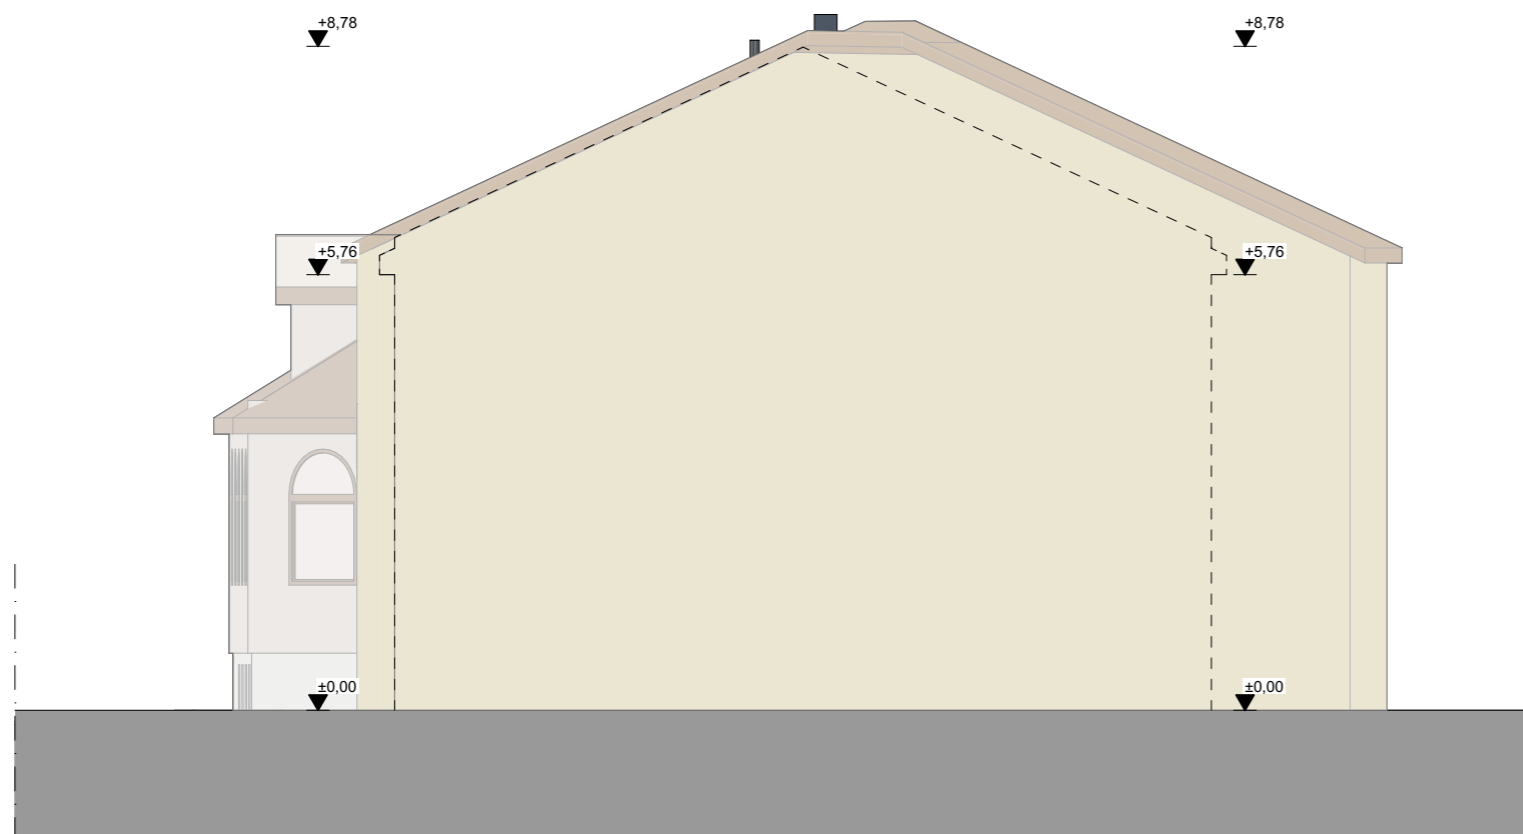

Homlokzati felületképzések:

1. Homlokzati nemesvakolat - fehér színben (RAL 9010)
2. Homlokzati nemesvakolat - antracitszürke színben (RAL 7016)
3. Cserép fedés - antracitszürke színben (RAL 7016)
4. Műanyag nyílászárók - antracitszürke színben (RAL 7016)
5. Ereszcsatorna - antracitszürke színben (RAL 7016)
6. Fa lambéria - antracitszürke színben (RAL 7016)
7. "PREFA" lemezfedés - antracitszürke színben (RAL 7016)

**2 lakásos lakóépület
megvalósulási terv**
Nyíregyháza
Róka zug
hrsz.: 4659

Homlokzatok II.

E-6

Tervező:
TUDLIK TERV BT.
Tudlik István (É/1 15-0120)
4481 Nyíregyháza
Muskotály út 46.

Építető:
TEN-INVEST Kft
4400 Nyíregyháza
Kéz utca 43.

M = 1:100

2022. november